


Схема границ земельных участков

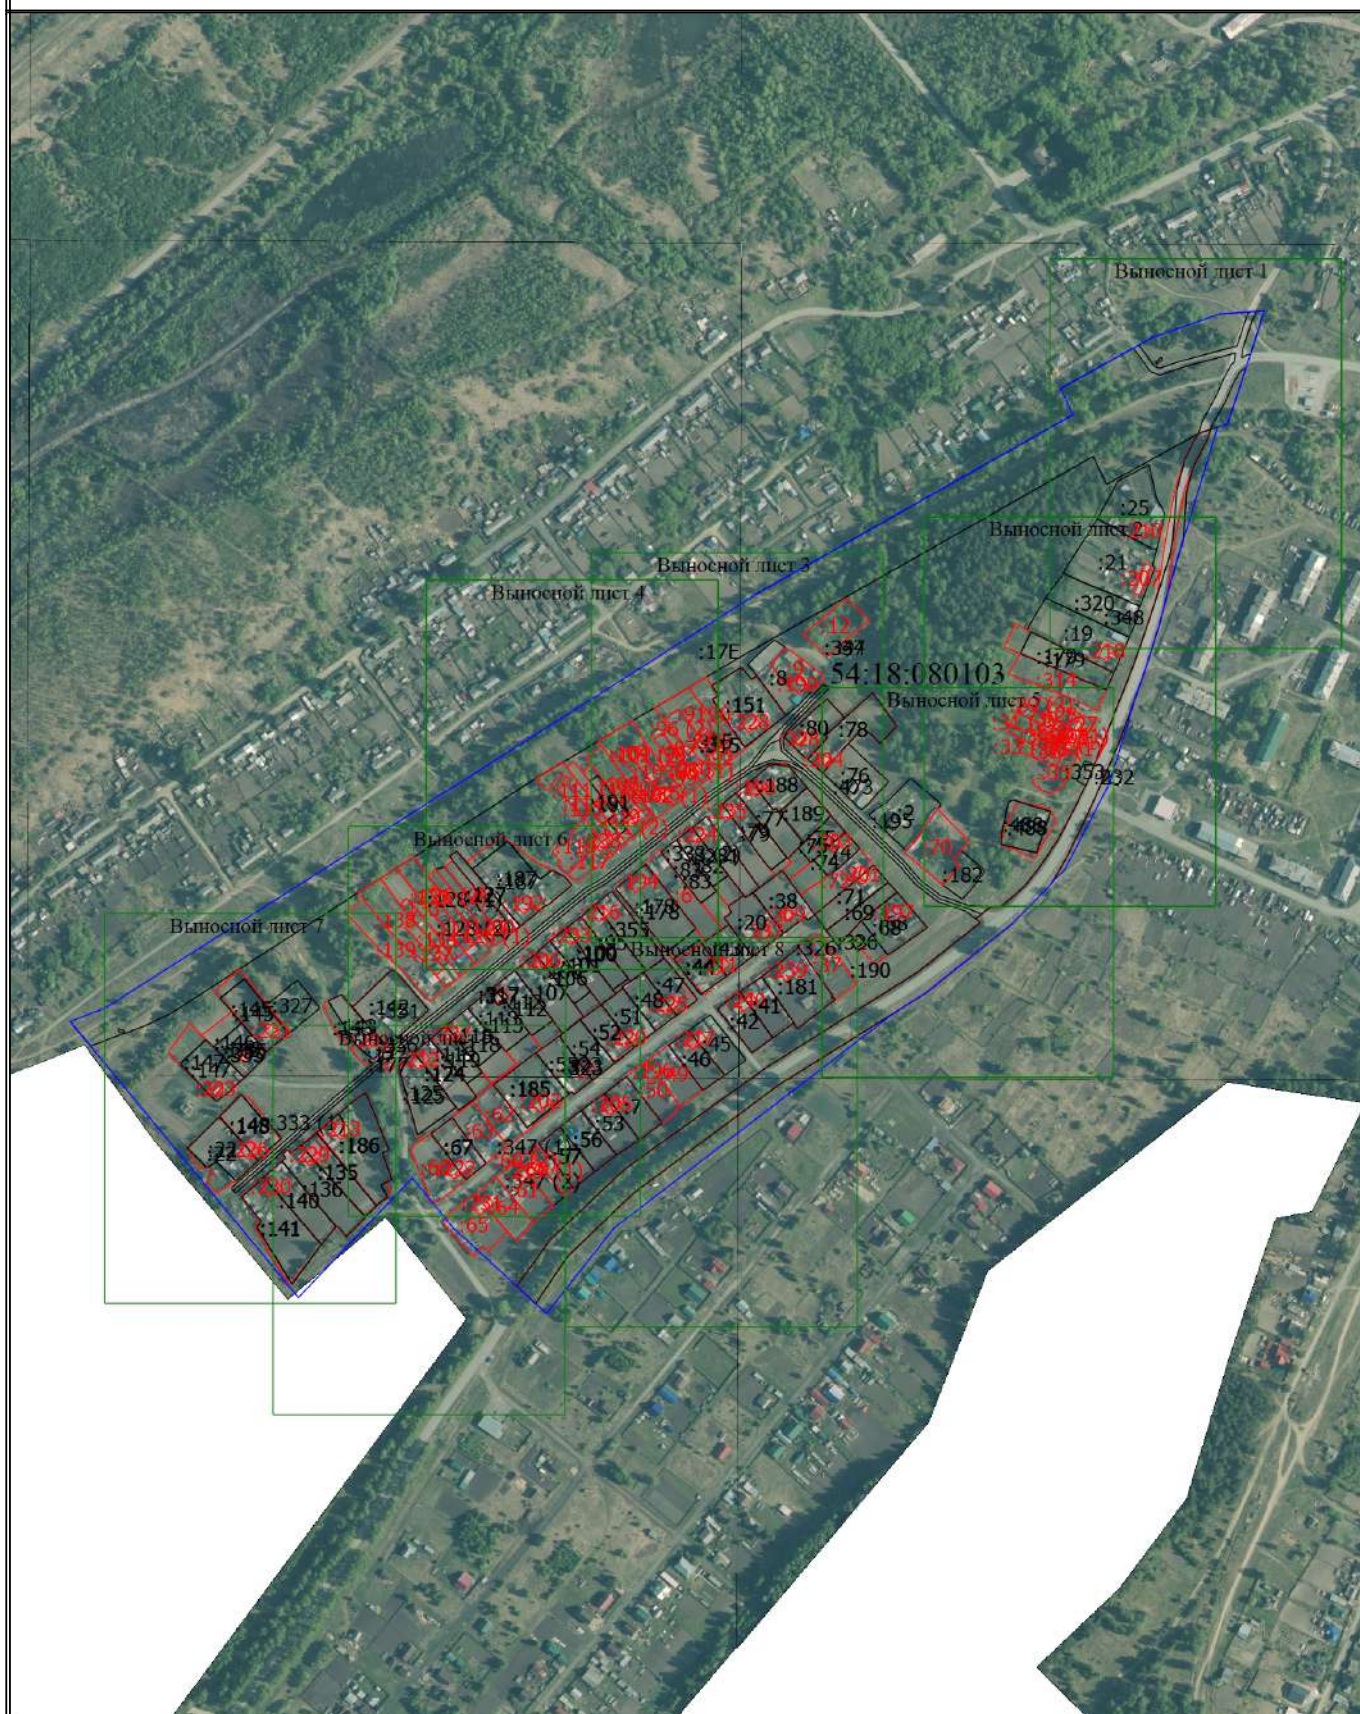

Масштаб 1:7000

Условные обозначения


- - Часть границы, местоположение которой определено при выполнении кадастровых работ

Схема границ земельных участков

- - Характерная точка границы земельного участка, сведения ЕГРН о которой соответствуют требованиям, установленным в соответствии с частью 13 статьи 22 Федерального закона от 13 июля 2015 г. N 218-ФЗ "О государственной регистрации недвижимости"
- - Характерная точка контура здания, сооружения, объекта незавершенного строительства
- - Характерная точка границы, сведения о которой позволяют однозначно определить ее положение на местности
- 1 - Обозначение характерной точки, местоположение которой не изменилось или было уточнено
- 285 - Обозначение ликвидируемой характерной точки
- н10 - Обозначение новой характерной точки
- :17E - Кадастровый номер земельного участка
- :7 - Уточняемый земельный участок
- :127 - Исправляемый земельный участок
- :232 - Кадастровый номер здания
- :336 - Кадастровый номер сооружения
- :315 - Исправляемое здание
- :210 - Уточняемое здание
- :333 (1) - Обозначение контура земельного участка
- :29 (1) - Образуемый контур земельного участка
- _____ - Часть контура, образованного проекцией вновь образованного наземного конструктивного элемента здания, сооружения, объекта незавершенного строительства
- _____ - Часть границы, сведения ЕГРН о которой позволяют однозначно определить ее положение на местности
- _____ - Часть контура, образованного проекцией существующего в ЕГРН наземного конструктивного элемента здания, сооружения, объекта незавершенного строительства
- - Характерная точка границы земельного участка, сведения о которой отсутствуют в ЕГРН, местоположение которой определено при кадастровых работах (новая характерная точка)

Схема границ земельных участков

Выносной лист 1

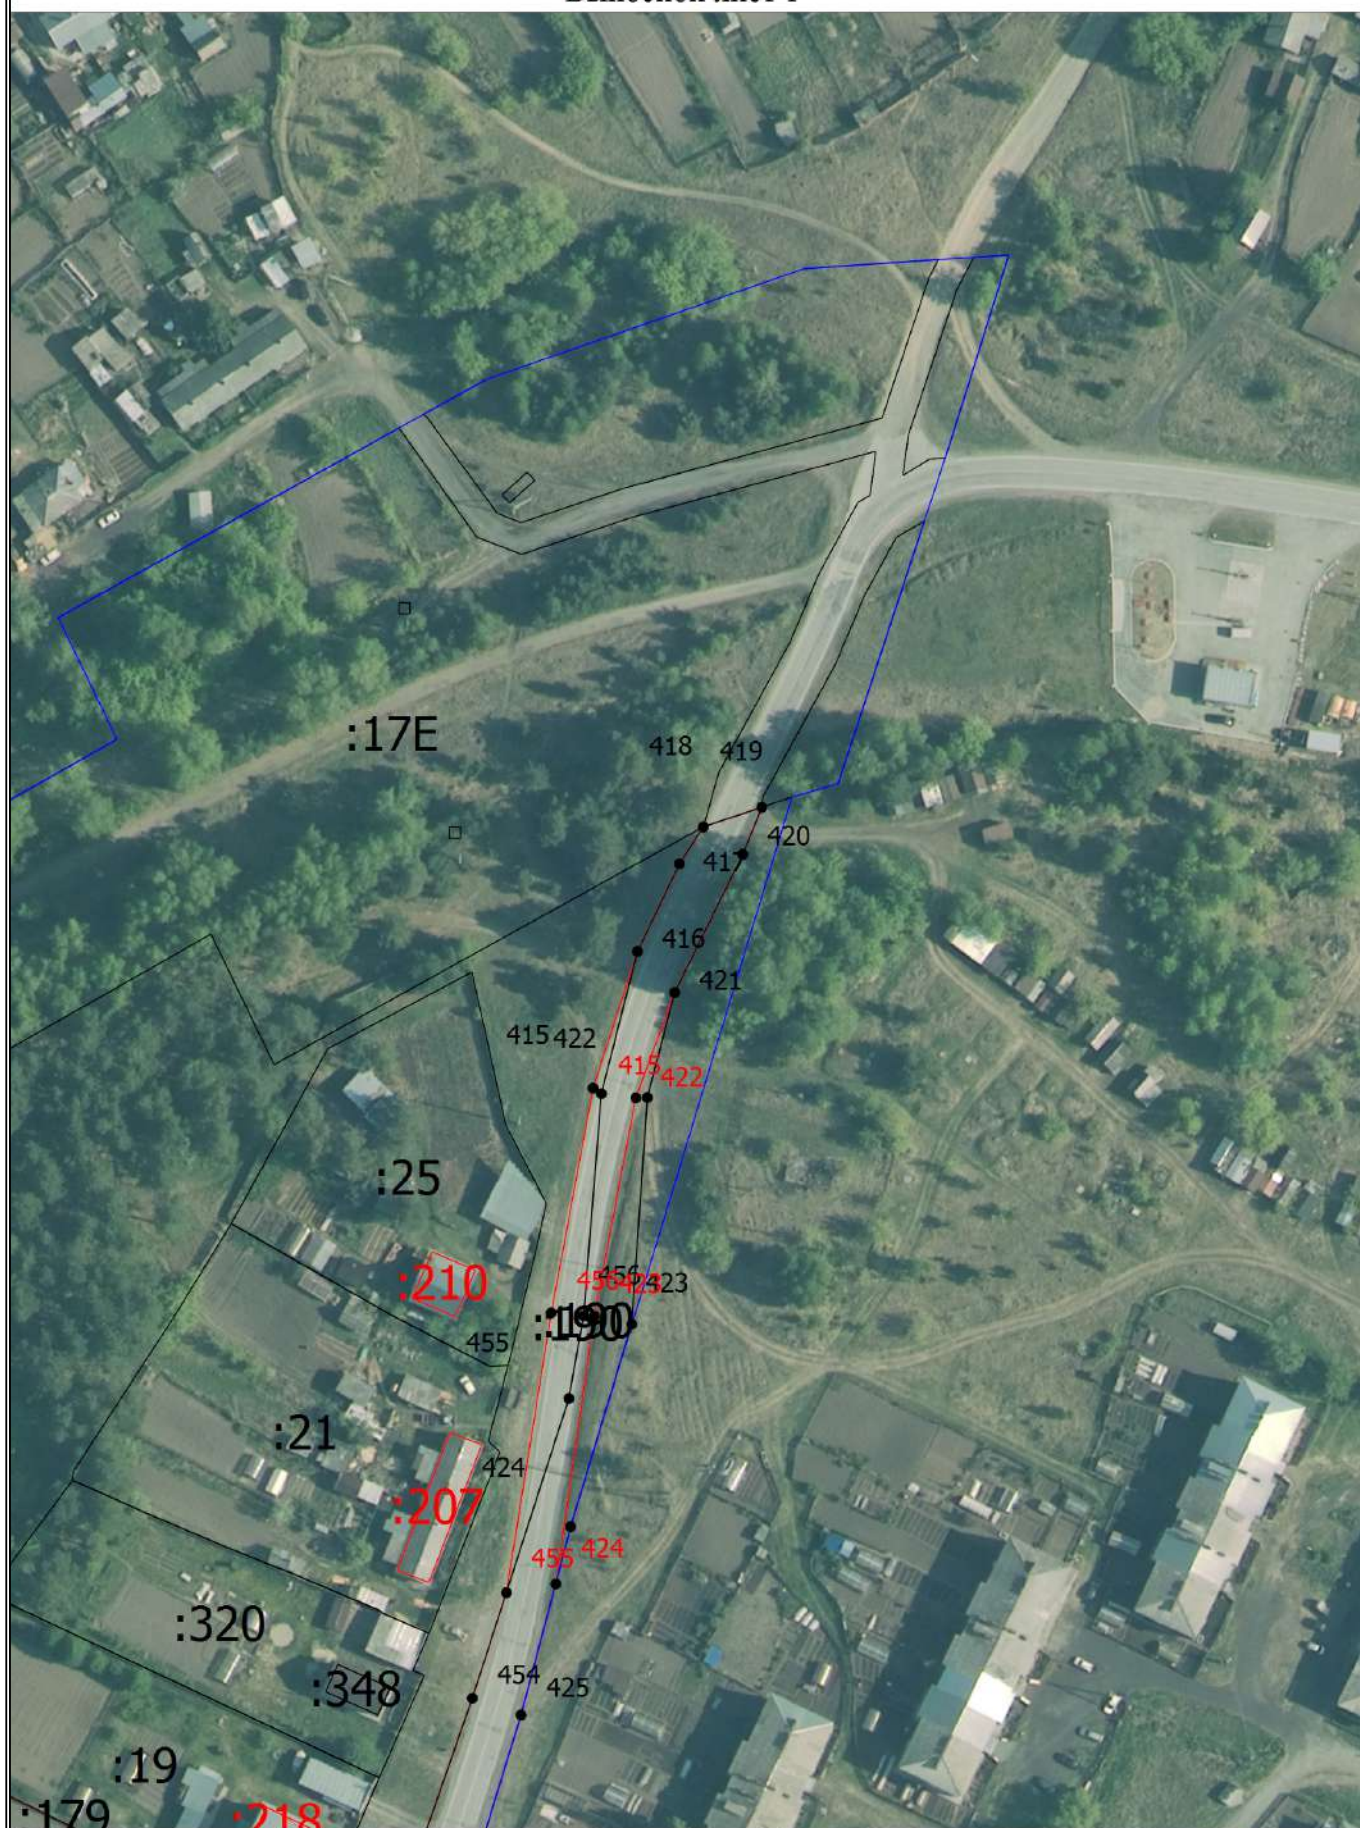

Масштаб 1:1500


Схема границ земельных участков

Условные обозначения

- - Часть границы, местоположение которой определено при выполнении кадастровых работ
- - Характерная точка границы земельного участка, сведения ЕГРН о которой соответствуют требованиям, установленным в соответствии с частью 13 статьи 22 Федерального закона от 13 июля 2015 г. N 218-ФЗ "О государственной регистрации недвижимости"
- - Характерная точка контура здания, сооружения, объекта незавершенного строительства
- - Характерная точка границы, сведения о которой позволяют однозначно определить ее положение на местности
- 1 - Обозначение характерной точки, местоположение которой не изменилось или было уточнено
- 285 - Обозначение ликвидируемой характерной точки
- ~~n10~~ - Обозначение новой характерной точки
- :17E - Кадастровый номер земельного участка
- :7 - Уточняемый земельный участок
- :127 - Исправляемый земельный участок
- :232 - Кадастровый номер здания
- :336 - Кадастровый номер сооружения
- :315 - Исправляемое здание
- :210 - Уточняемое здание
- :333 (1) - Обозначение контура земельного участка
- :29 (1) - Образующий контур земельного участка
- - Часть контура, образованного проекцией вновь образованного наземного конструктивного элемента здания, сооружения, объекта незавершенного строительства
- - Часть границы, сведения ЕГРН о которой позволяют однозначно определить ее положение на местности
- - Часть контура, образованного проекцией существующего в ЕГРН наземного конструктивного элемента здания, сооружения, объекта незавершенного строительства
- - Характерная точка границы земельного участка, сведения о которой отсутствуют в ЕГРН, местоположение которой определено при кадастровых работах (новая характерная точка)

Схема границ земельных участков

Выносной лист 2

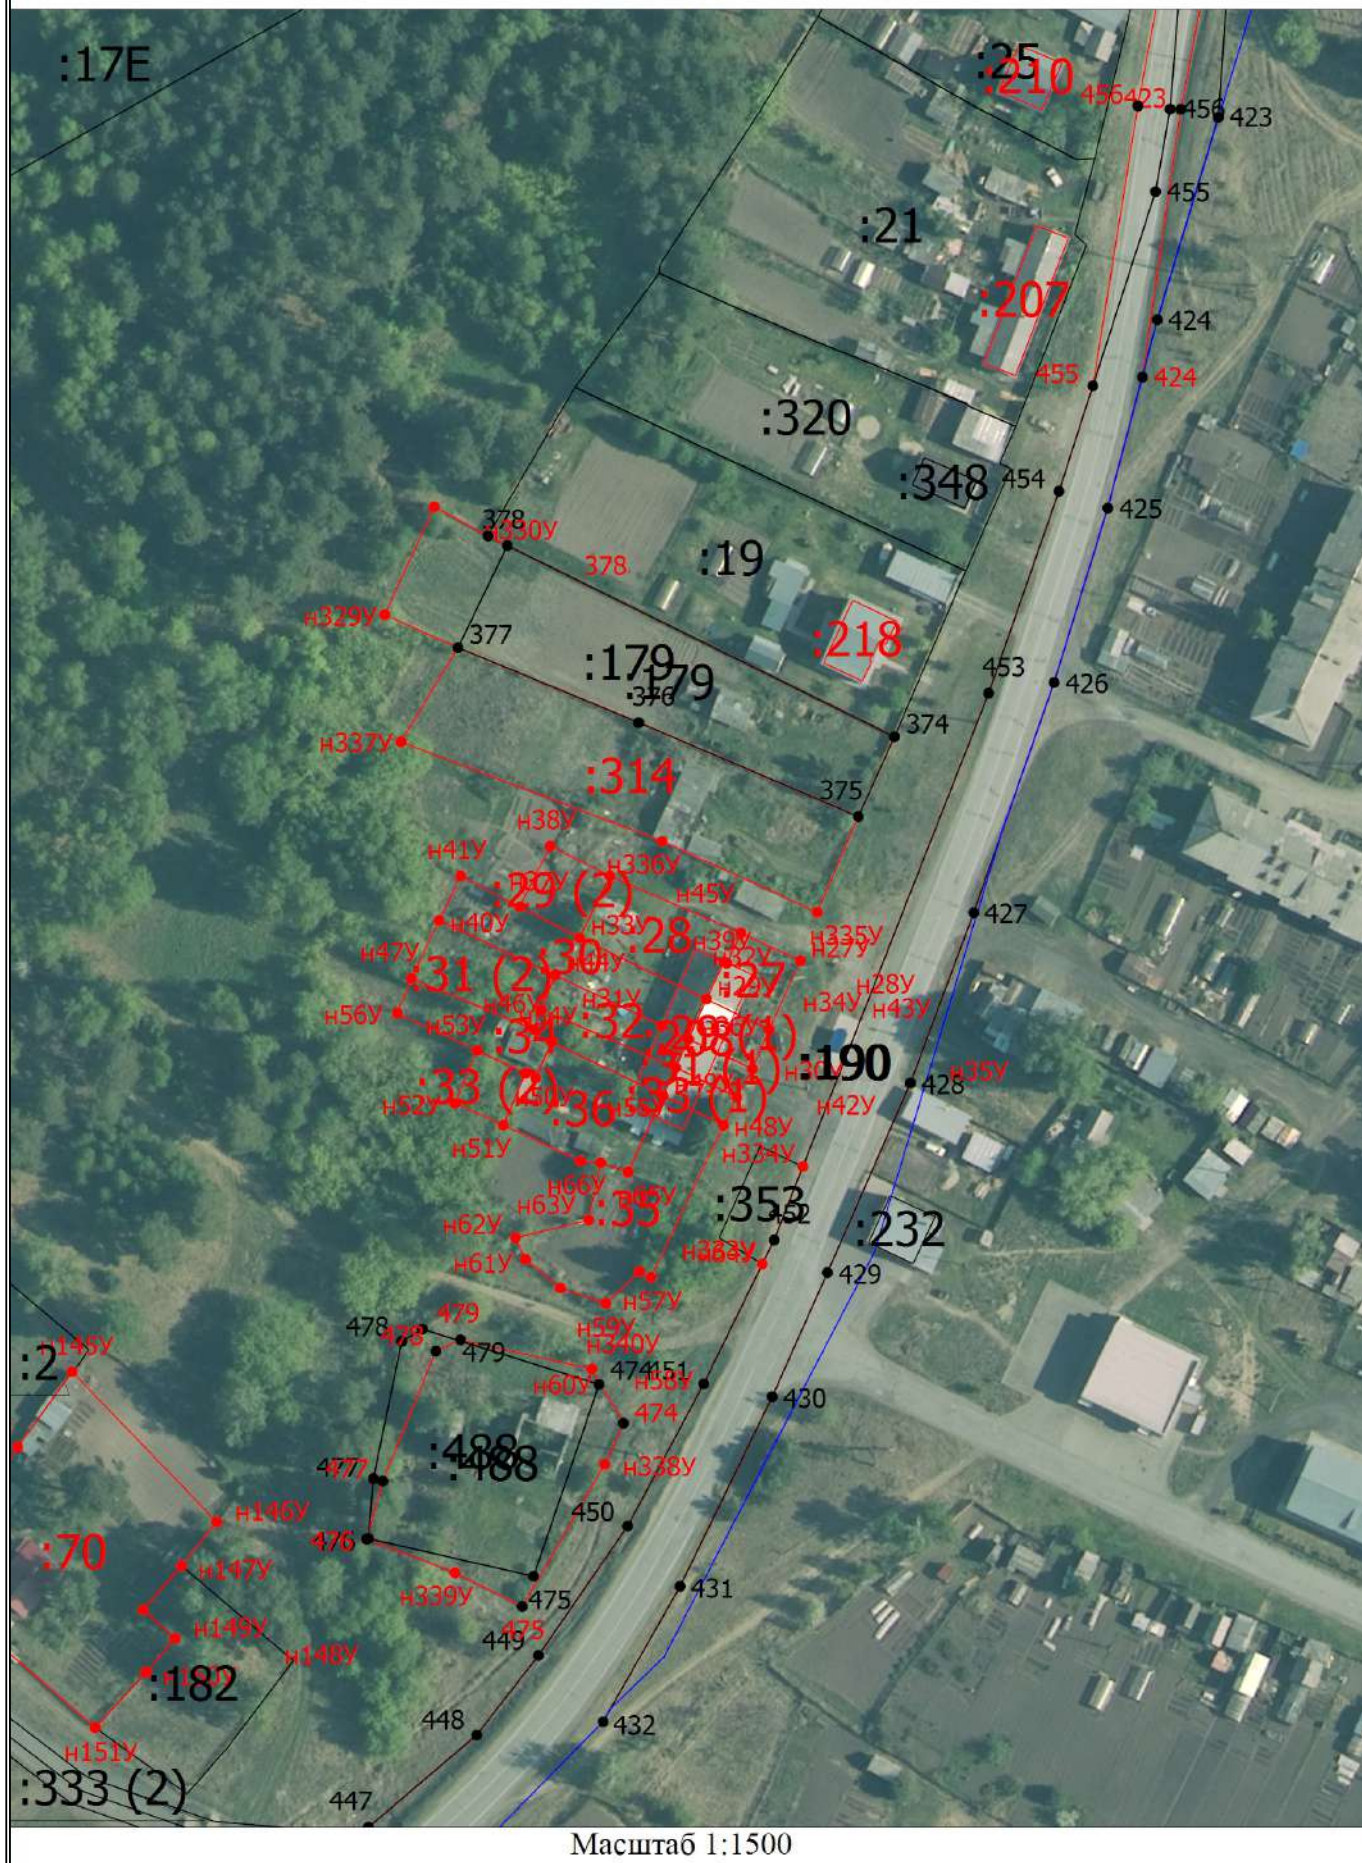

Масштаб 1:1500


Схема границ земельных участков

Условные обозначения

- - Часть границы, местоположение которой определено при выполнении кадастровых работ
- - Характерная точка границы земельного участка, сведения ЕГРН о которой соответствуют требованиям, установленным в соответствии с частью 13 статьи 22 Федерального закона от 13 июля 2015 г. N 218-ФЗ "О государственной регистрации недвижимости"
- - Характерная точка контура здания, сооружения, объекта незавершенного строительства
- - Характерная точка границы, сведения о которой позволяют однозначно определить ее положение на местности
- 1 - Обозначение характерной точки, местоположение которой не изменилось или было уточнено
- 285 - Обозначение ликвидируемой характерной точки
- ~~n10~~ - Обозначение новой характерной точки
- :17E - Кадастровый номер земельного участка
- :7 - Уточняемый земельный участок
- :127 - Исправляемый земельный участок
- :232 - Кадастровый номер здания
- :336 - Кадастровый номер сооружения
- :315 - Исправляемое здание
- ~~:210~~ - Уточняемое здание
- :333 (1) - Обозначение контура земельного участка
- ~~:29 (1)~~ - Образующий контур земельного участка
- - Часть контура, образованного проекцией вновь образованного наземного конструктивного элемента здания, сооружения, объекта незавершенного строительства
- - Часть границы, сведения ЕГРН о которой позволяют однозначно определить ее положение на местности
- - Часть контура, образованного проекцией существующего в ЕГРН наземного конструктивного элемента здания, сооружения, объекта незавершенного строительства
- - Характерная точка границы земельного участка, сведения о которой отсутствуют в ЕГРН, местоположение которой определено при кадастровых работах (новая характерная точка)

Схема границ земельных участков

Выносной лист 3

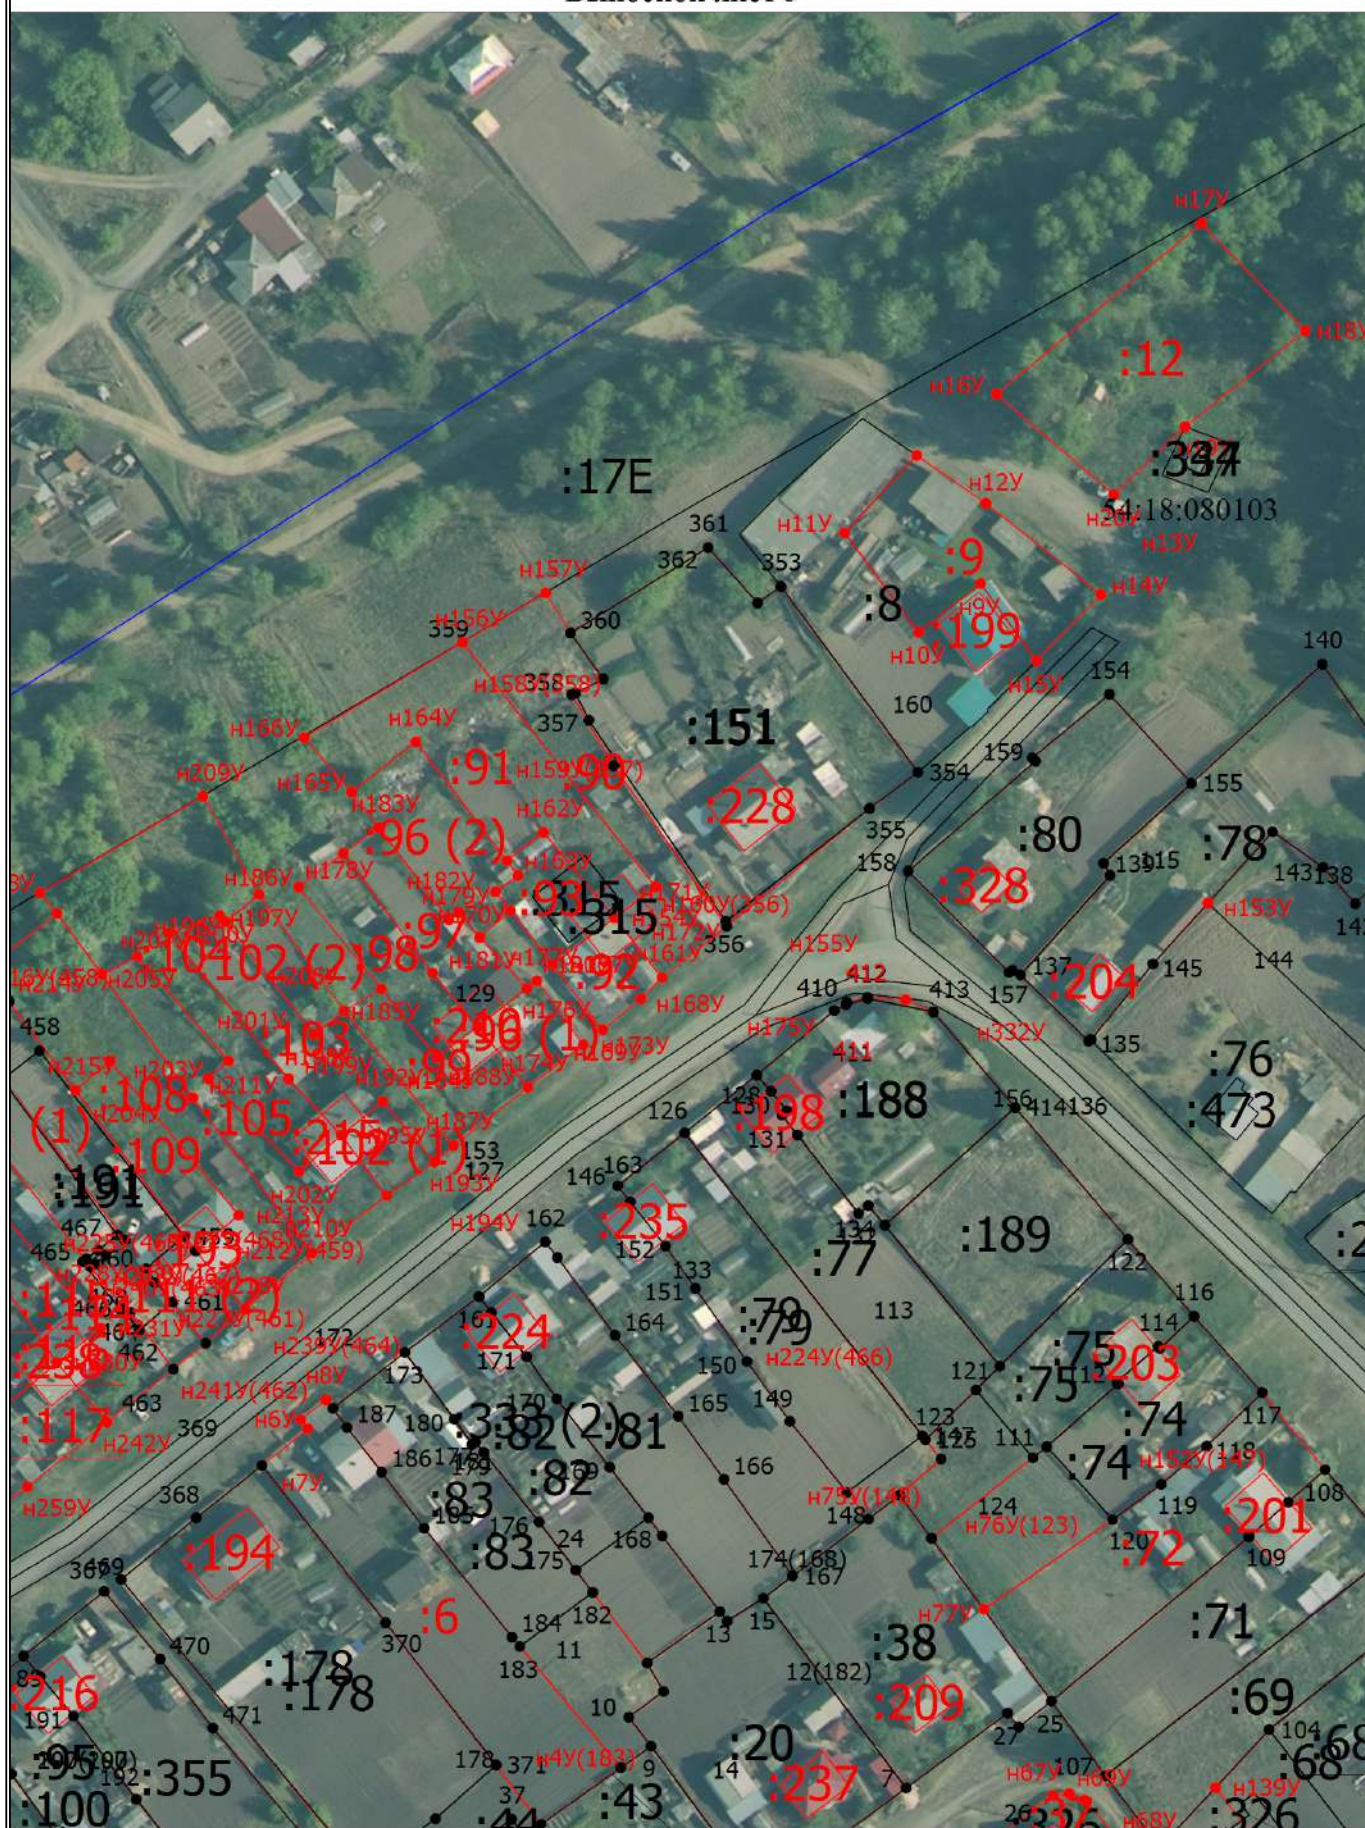

Масштаб 1:1500

Схема границ земельных участков

Условные обозначения

- - Часть границы, местоположение которой определено при выполнении кадастровых работ
- - Характерная точка границы земельного участка, сведения ЕГРН о которой соответствуют требованиям, установленным в соответствии с частью 13 статьи 22 Федерального закона от 13 июля 2015 г. N 218-ФЗ "О государственной регистрации недвижимости"
- - Характерная точка контура здания, сооружения, объекта незавершенного строительства
- - Характерная точка границы, сведения о которой позволяют однозначно определить ее положение на местности
- 1 - Обозначение характерной точки, местоположение которой не изменилось или было уточнено
- 285 - Обозначение ликвидируемой характерной точки
- ~~n10~~ - Обозначение новой характерной точки
- :17E - Кадастровый номер земельного участка
- :7 - Уточняемый земельный участок
- :127 - Исправляемый земельный участок
- :232 - Кадастровый номер здания
- :336 - Кадастровый номер сооружения
- :315 - Исправляемое здание
- :210 - Уточняемое здание
- :333 (1) - Обозначение контура земельного участка
- :29 (1) - Образующий контур земельного участка
- - Часть контура, образованного проекцией вновь образованного наземного конструктивного элемента здания, сооружения, объекта незавершенного строительства
- - Часть границы, сведения ЕГРН о которой позволяют однозначно определить ее положение на местности
- - Часть контура, образованного проекцией существующего в ЕГРН наземного конструктивного элемента здания, сооружения, объекта незавершенного строительства
- - Характерная точка границы земельного участка, сведения о которой отсутствуют в ЕГРН, местоположение которой определено при кадастровых работах (новая характерная точка)

Схема границ земельных участков

Выносной лист 4



Схема границ земельных участков

Условные обозначения

- - Часть границы, местоположение которой определено при выполнении кадастровых работ
- - Характерная точка границы земельного участка, сведения ЕГРН о которой соответствуют требованиям, установленным в соответствии с частью 13 статьи 22 Федерального закона от 13 июля 2015 г. N 218-ФЗ "О государственной регистрации недвижимости"
- - Характерная точка контура здания, сооружения, объекта незавершенного строительства
- - Характерная точка границы, сведения о которой позволяют однозначно определить ее положение на местности
- 1

 - Обозначение характерной точки, местоположение которой не изменилось или было уточнено
- 285

 - Обозначение ликвидируемой характерной точки
- n10

 - Обозначение новой характерной точки
- :17E

 - Кадастровый номер земельного участка
- :7

 - Уточняемый земельный участок
- :127

 - Исправляемый земельный участок
- :232

 - Кадастровый номер здания
- :336

 - Кадастровый номер сооружения
- :315

 - Исправляемое здание
- :210


 - Уточняемое здание
- :333 (1)

 - Обозначение контура земельного участка
- :29 (1)

 - Образуемый контур земельного участка
- - Часть контура, образованного проекцией вновь образованного наземного конструктивного элемента здания, сооружения, объекта незавершенного строительства
- - Часть границы, сведения ЕГРН о которой позволяют однозначно определить ее положение на местности
- - Часть контура, образованного проекцией существующего в ЕГРН наземного конструктивного элемента здания, сооружения, объекта незавершенного строительства
- - Характерная точка границы земельного участка, сведения о которой отсутствуют в ЕГРН, местоположение которой определено при кадастровых работах (новая характерная точка)

Схема границ земельных участков

Выносной лист 5

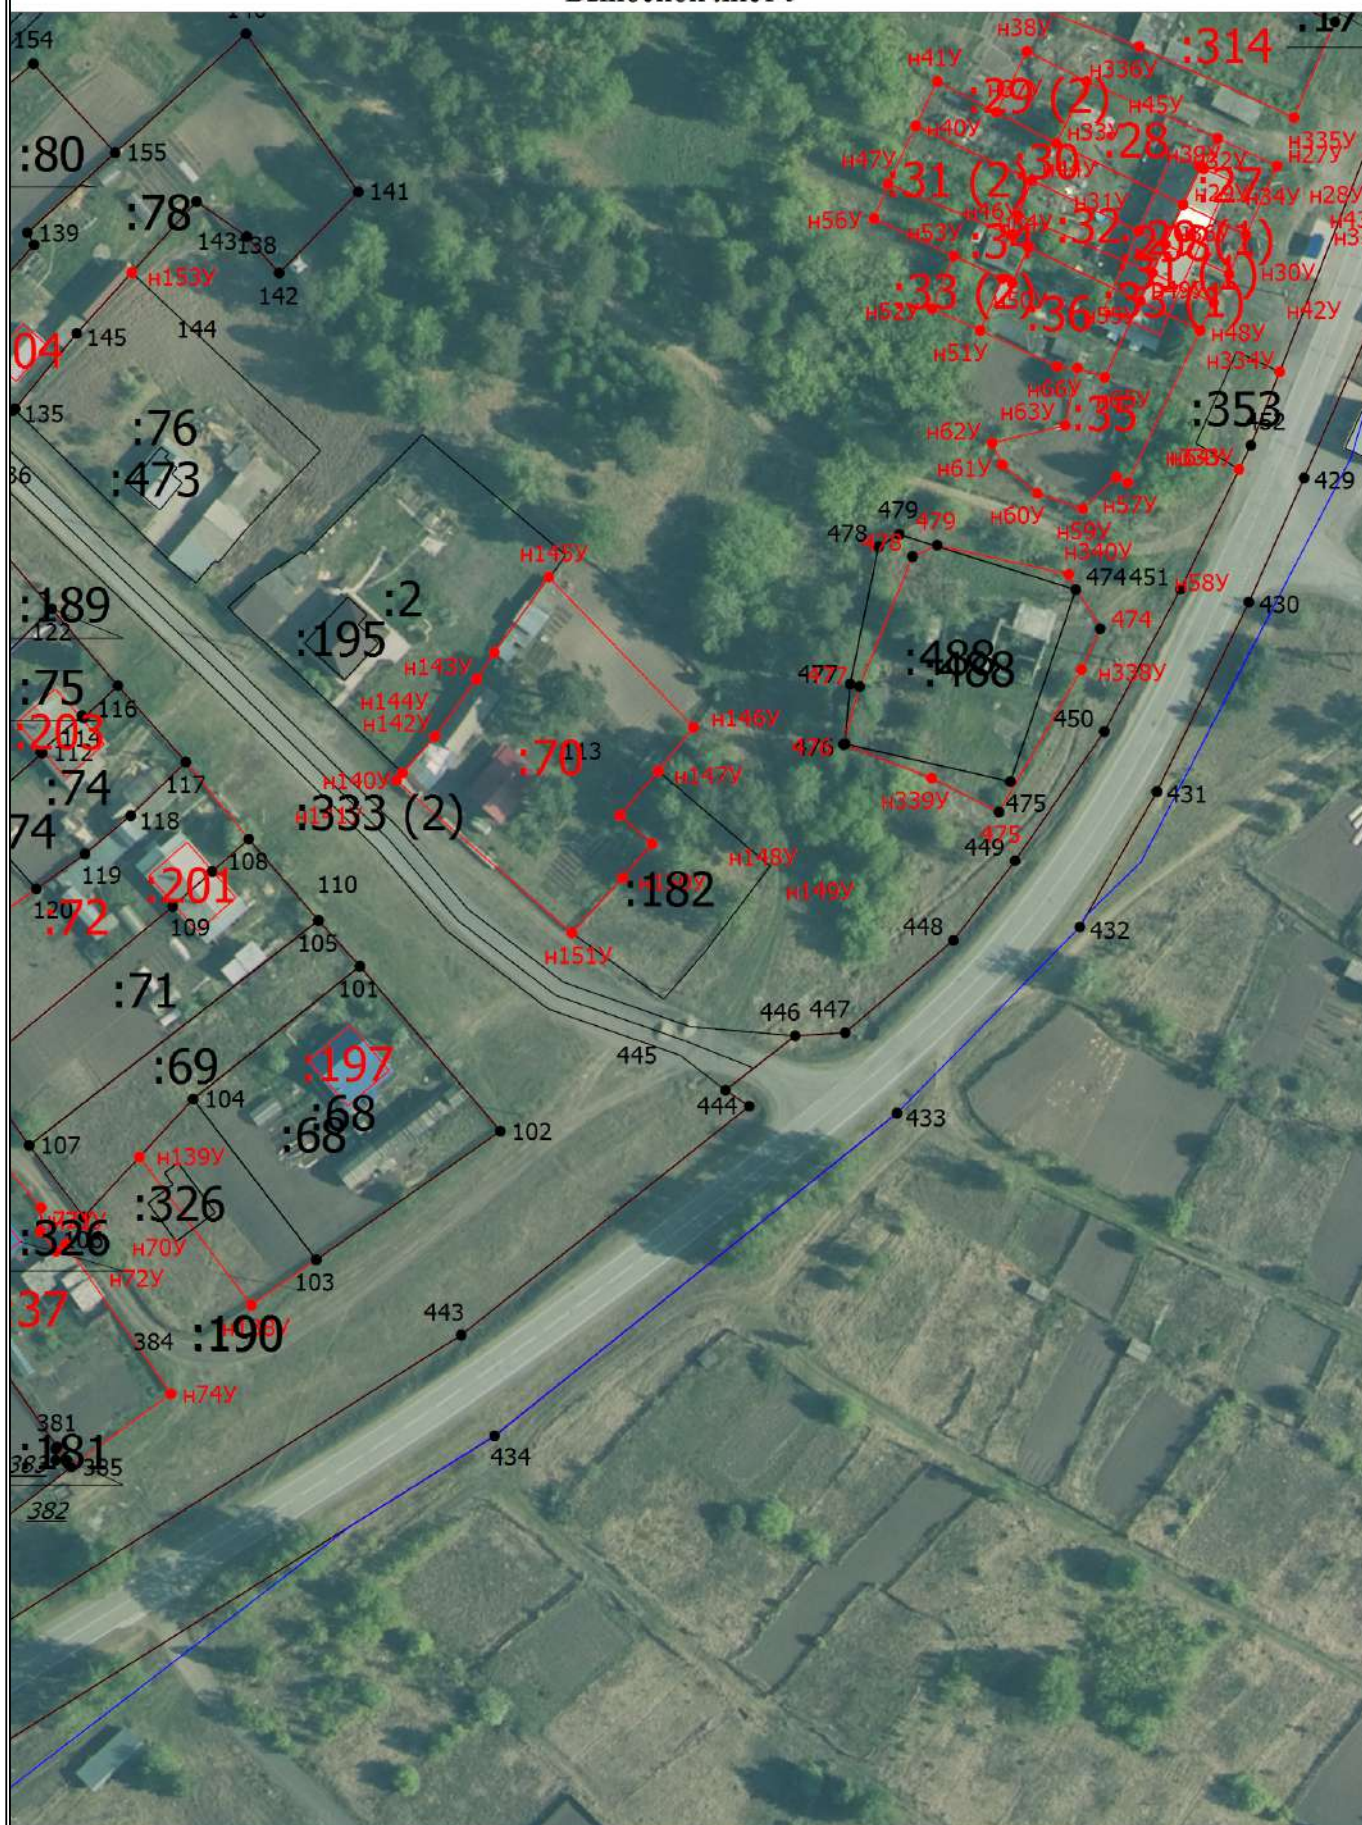

Масштаб 1:1500

Схема границ земельных участков

Условные обозначения

- - Часть границы, местоположение которой определено при выполнении кадастровых работ
- - Характерная точка границы земельного участка, сведения ЕГРН о которой соответствуют требованиям, установленным в соответствии с частью 13 статьи 22 Федерального закона от 13 июля 2015 г. N 218-ФЗ "О государственной регистрации недвижимости"
- - Характерная точка контура здания, сооружения, объекта незавершенного строительства
- - Характерная точка границы, сведения о которой позволяют однозначно определить ее положение на местности
- 1

 - Обозначение характерной точки, местоположение которой не изменилось или было уточнено
- 285

 - Обозначение ликвидируемой характерной точки
- n10

 - Обозначение новой характерной точки
- :17E

 - Кадастровый номер земельного участка
- :7

 - Уточняемый земельный участок
- :127

 - Исправляемый земельный участок
- :232

 - Кадастровый номер здания
- :336

 - Кадастровый номер сооружения
- :315

 - Исправляемое здание
- :210

 - Уточняемое здание
- :333 (1)

 - Обозначение контура земельного участка
- :29 (1)

 - Образующий контур земельного участка
- - Часть контура, образованного проекцией вновь образованного наземного конструктивного элемента здания, сооружения, объекта незавершенного строительства
- - Часть границы, сведения ЕГРН о которой позволяют однозначно определить ее положение на местности
- - Часть контура, образованного проекцией существующего в ЕГРН наземного конструктивного элемента здания, сооружения, объекта незавершенного строительства
- - Характерная точка границы земельного участка, сведения о которой отсутствуют в ЕГРН, местоположение которой определено при кадастровых работах (новая характерная точка)

Схема границ земельных участков

Выносной лист 6



Масштаб 1:1500

Схема границ земельных участков

Условные обозначения

- - Часть границы, местоположение которой определено при выполнении кадастровых работ
- - Характерная точка границы земельного участка, сведения ЕГРН о которой соответствуют требованиям, установленным в соответствии с частью 13 статьи 22 Федерального закона от 13 июля 2015 г. N 218-ФЗ "О государственной регистрации недвижимости"
- - Характерная точка контура здания, сооружения, объекта незавершенного строительства
- - Характерная точка границы, сведения о которой позволяют однозначно определить ее положение на местности
- 1

 - Обозначение характерной точки, местоположение которой не изменилось или было уточнено
- 285

 - Обозначение ликвидируемой характерной точки
- ~~n10~~

 - Обозначение новой характерной точки
- :17E

 - Кадастровый номер земельного участка
- :7

 - Уточняемый земельный участок
- :127

 - Исправляемый земельный участок
- :232

 - Кадастровый номер здания
- :336

 - Кадастровый номер сооружения
- :315

 - Исправляемое здание
- :210


 - Уточняемое здание
- :333 (1)

 - Обозначение контура земельного участка
- :29 (1)

 - Образуемый контур земельного участка
- - Часть контура, образованного проекцией вновь образованного наземного конструктивного элемента здания, сооружения, объекта незавершенного строительства
- - Часть границы, сведения ЕГРН о которой позволяют однозначно определить ее положение на местности
- - Часть контура, образованного проекцией существующего в ЕГРН наземного конструктивного элемента здания, сооружения, объекта незавершенного строительства
- - Характерная точка границы земельного участка, сведения о которой отсутствуют в ЕГРН, местоположение которой определено при кадастровых работах (новая характерная точка)

Схема границ земельных участков

Выносной лист 7

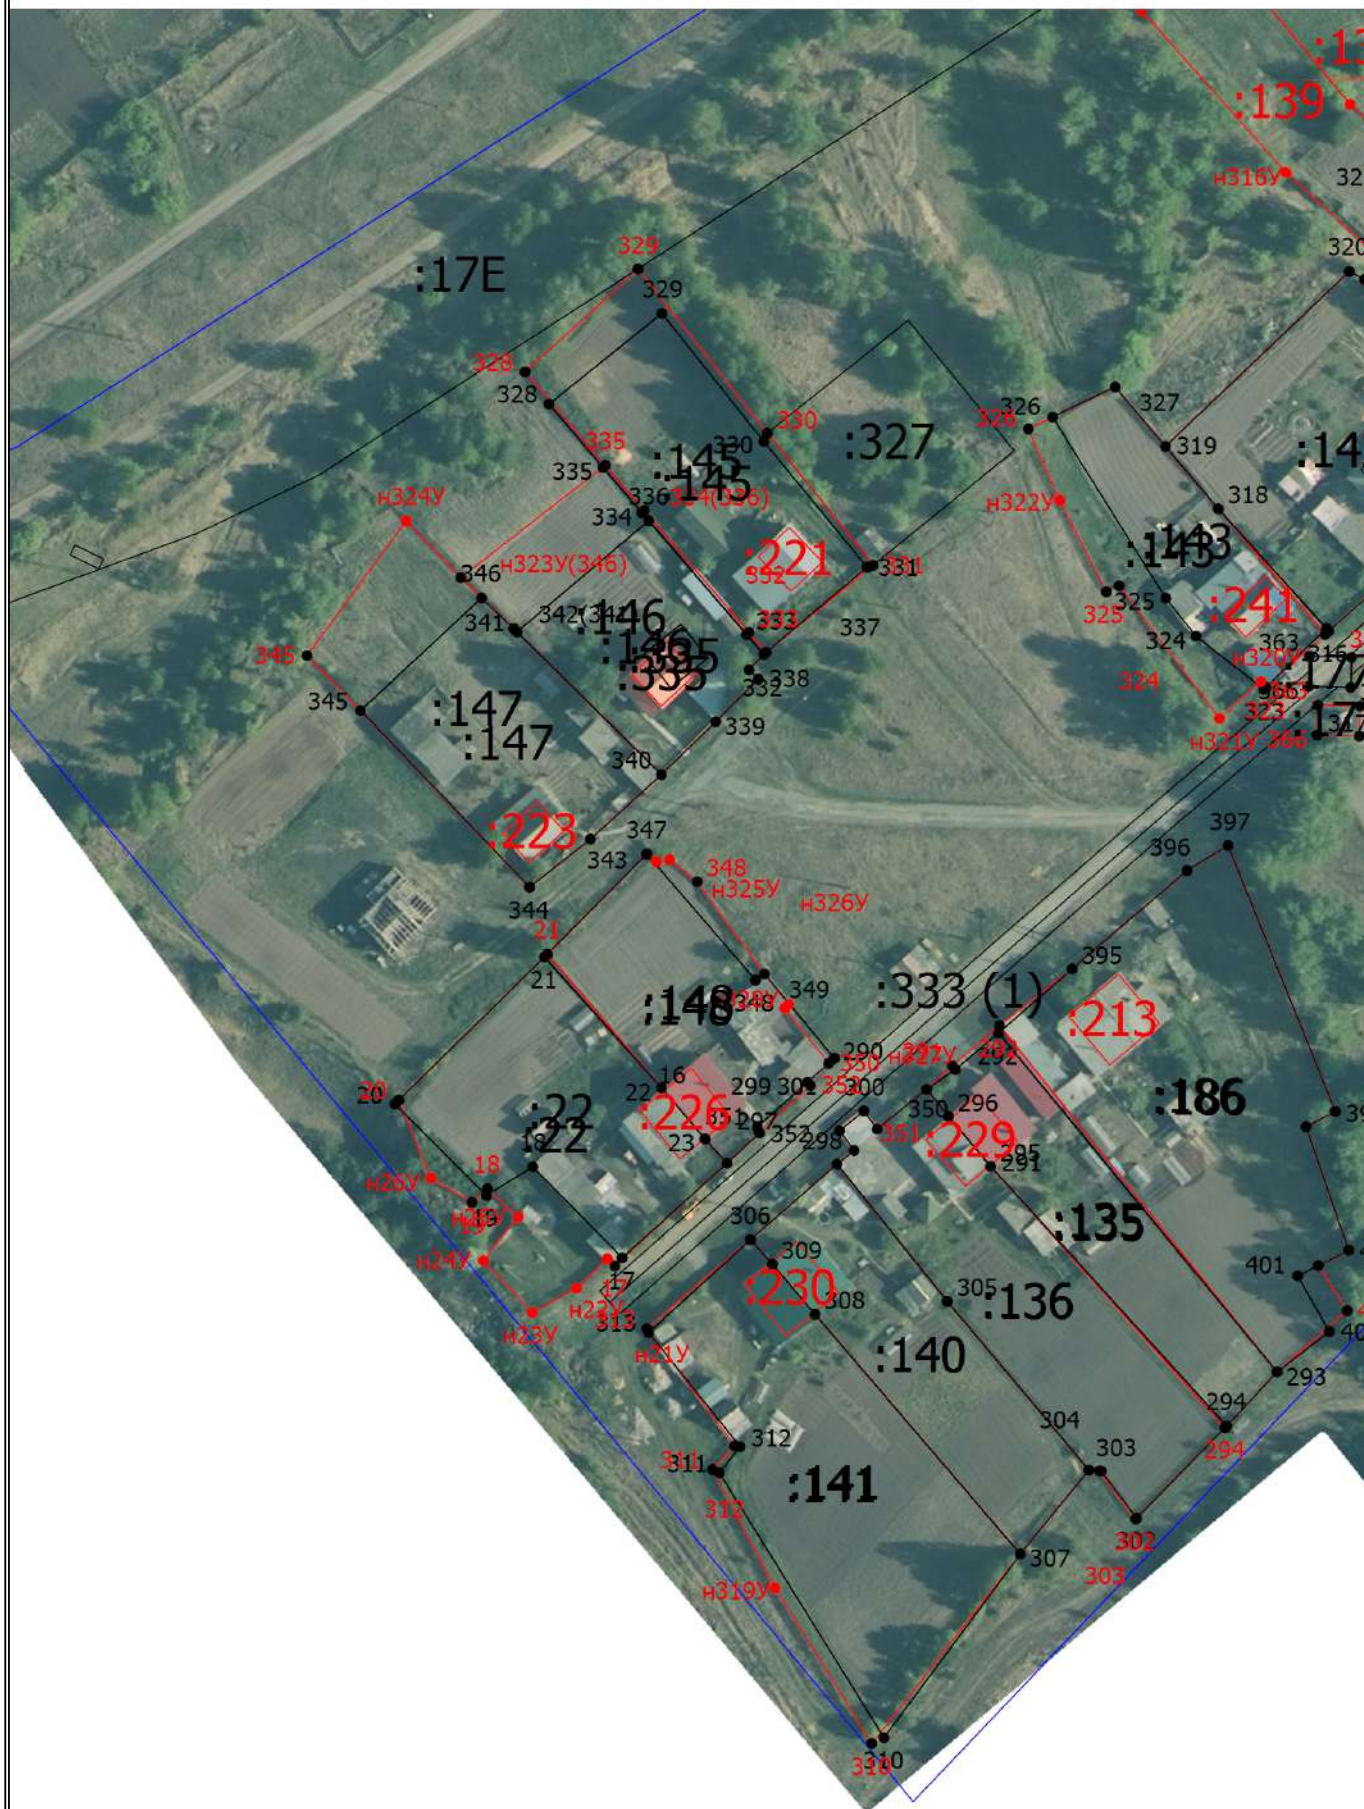

Масштаб 1:1500

Схема границ земельных участков

Условные обозначения

- Часть границы, местоположение которой определено при выполнении кадастровых работ
- - Характерная точка границы земельного участка, сведения ЕГРН о которой соответствуют требованиям, установленным в соответствии с частью 13 статьи 22 Федерального закона от 13 июля 2015 г. N 218-ФЗ "О государственной регистрации недвижимости"
- - Характерная точка контура здания, сооружения, объекта незавершенного строительства
- - Характерная точка границы, сведения о которой позволяют однозначно определить ее положение на местности
- 1

- Обозначение характерной точки, местоположение которой не изменилось или было уточнено
- 285

- Обозначение ликвидируемой характерной точки
- n10

- Обозначение новой характерной точки
- :17E

- Кадастровый номер земельного участка
- :7

- Уточняемый земельный участок
- :127

- Исправляемый земельный участок
- :232

- Кадастровый номер здания
- :336

- Кадастровый номер сооружения
- :315

- Исправляемое здание
- :210

- Уточняемое здание
- :333 (1)

- Обозначение контура земельного участка
- :29 (1)

- Образуемый контур земельного участка
- Часть контура, образованного проекцией вновь образованного наземного конструктивного элемента здания, сооружения, объекта незавершенного строительства
- Часть границы, сведения ЕГРН о которой позволяют однозначно определить ее положение на местности
- Часть контура, образованного проекцией существующего в ЕГРН наземного конструктивного элемента здания, сооружения, объекта незавершенного строительства
- - Характерная точка границы земельного участка, сведения о которой отсутствуют в ЕГРН, местоположение которой определено при кадастровых работах (новая характерная точка)

Схема границ земельных участков

Выносной лист 8

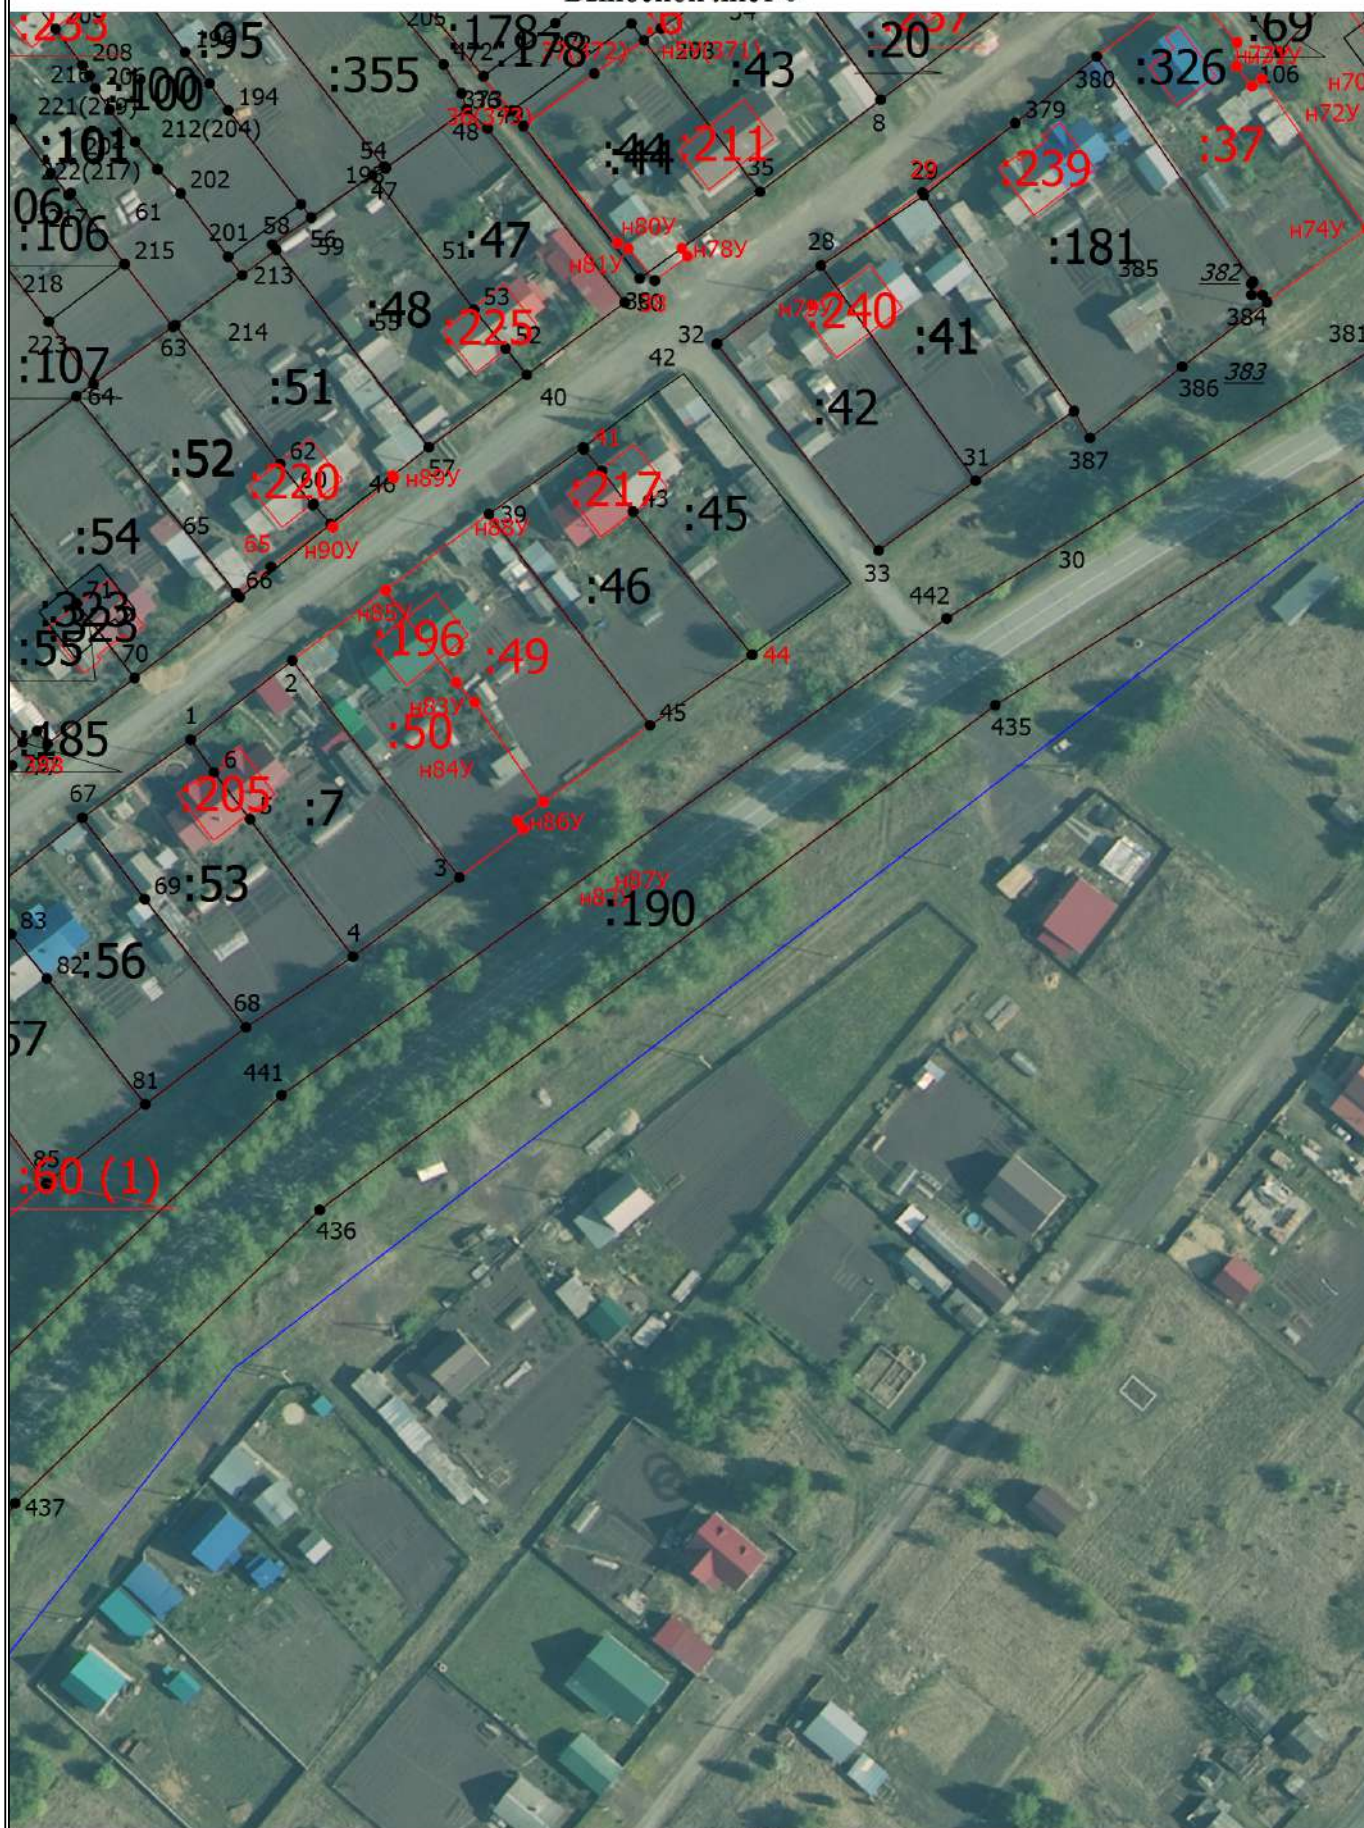



Схема границ земельных участков

Условные обозначения

- - Часть границы, местоположение которой определено при выполнении кадастровых работ
- - Характерная точка границы земельного участка, сведения ЕГРН о которой соответствуют требованиям, установленным в соответствии с частью 13 статьи 22 Федерального закона от 13 июля 2015 г. N 218-ФЗ "О государственной регистрации недвижимости"
- - Характерная точка контура здания, сооружения, объекта незавершенного строительства
- - Характерная точка границы, сведения о которой позволяют однозначно определить ее положение на местности
- 1 - Обозначение характерной точки, местоположение которой не изменилось или было уточнено
- 285 - Обозначение ликвидируемой характерной точки
- ~~n10~~ - Обозначение новой характерной точки
- :17E - Кадастровый номер земельного участка
- :7 - Уточняемый земельный участок
- :127 - Исправляемый земельный участок
- :232 - Кадастровый номер здания
- :336 - Кадастровый номер сооружения
- :315 - Исправляемое здание
- :210 - Уточняемое здание
- :333 (1) - Обозначение контура земельного участка
- :29 (1) - Образующий контур земельного участка
- - Часть контура, образованного проекцией вновь образованного наземного конструктивного элемента здания, сооружения, объекта незавершенного строительства
- - Часть границы, сведения ЕГРН о которой позволяют однозначно определить ее положение на местности
- - Часть контура, образованного проекцией существующего в ЕГРН наземного конструктивного элемента здания, сооружения, объекта незавершенного строительства
- - Характерная точка границы земельного участка, сведения о которой отсутствуют в ЕГРН, местоположение которой определено при кадастровых работах (новая характерная точка)

Схема границ земельных участков

Выносной лист 9

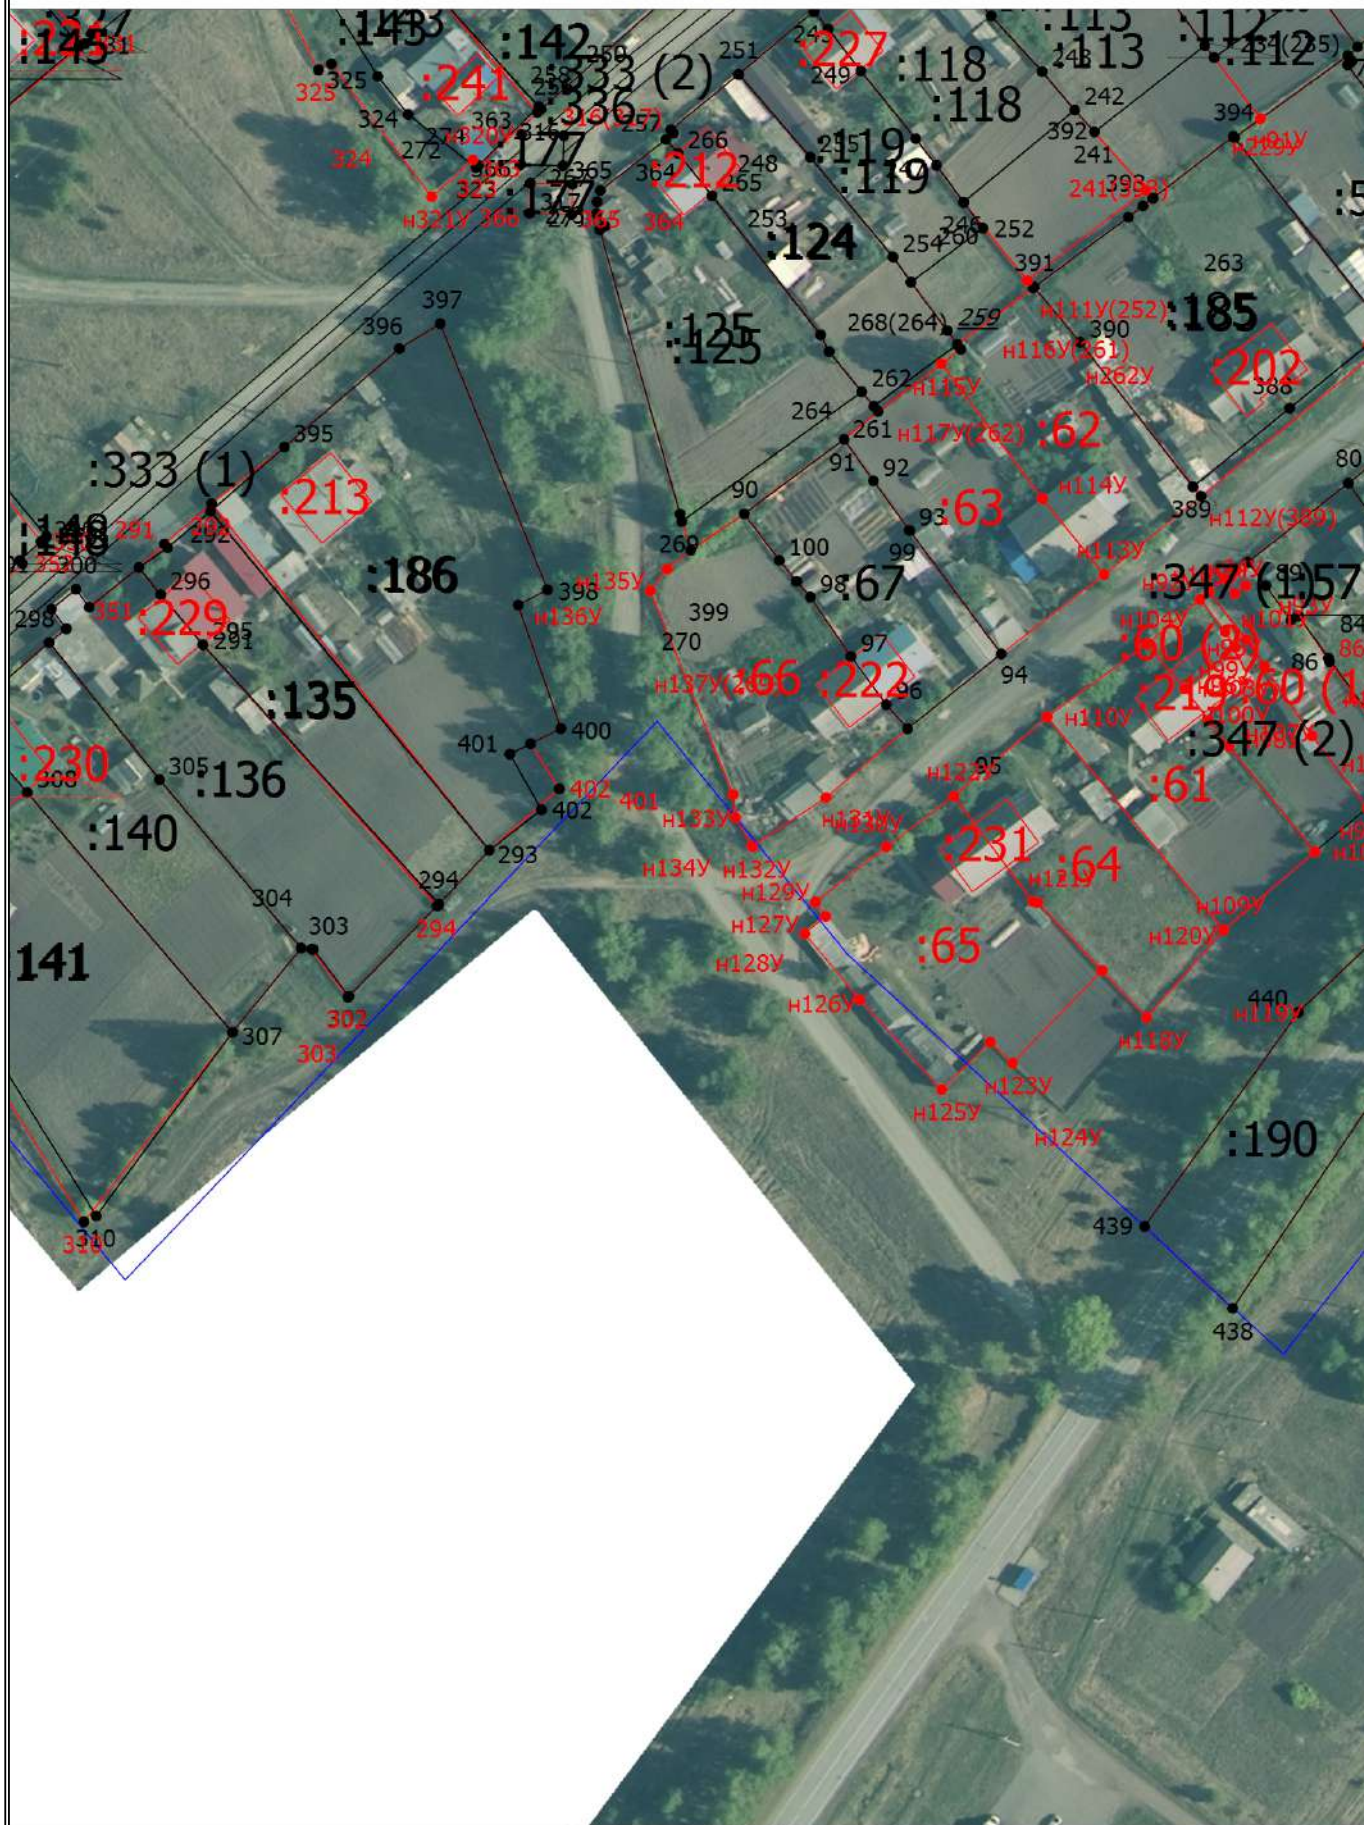

Масштаб 1:1500

Схема границ земельных участков

Условные обозначения

- - Часть границы, местоположение которой определено при выполнении кадастровых работ
- - Характерная точка границы земельного участка, сведения ЕГРН о которой соответствуют требованиям, установленным в соответствии с частью 13 статьи 22 Федерального закона от 13 июля 2015 г. N 218-ФЗ "О государственной регистрации недвижимости"
- - Характерная точка контура здания, сооружения, объекта незавершенного строительства
- - Характерная точка границы, сведения о которой позволяют однозначно определить ее положение на местности
- 1 - Обозначение характерной точки, местоположение которой не изменилось или было уточнено
- 285 - Обозначение ликвидируемой характерной точки
- ~~n10~~ - Обозначение новой характерной точки
- :17E - Кадастровый номер земельного участка
- :7 - Уточняемый земельный участок
- :127 - Исправляемый земельный участок
- :232 - Кадастровый номер здания
- :336 - Кадастровый номер сооружения
- :315 - Исправляемое здание
- ~~:210~~ - Уточняемое здание
- :333 (1) - Обозначение контура земельного участка
- ~~:29 (1)~~ - Образуемый контур земельного участка
- - Часть контура, образованного проекцией вновь образованного наземного конструктивного элемента здания, сооружения, объекта незавершенного строительства
- - Часть границы, сведения ЕГРН о которой позволяют однозначно определить ее положение на местности
- - Часть контура, образованного проекцией существующего в ЕГРН наземного конструктивного элемента здания, сооружения, объекта незавершенного строительства
- - Характерная точка границы земельного участка, сведения о которой отсутствуют в ЕГРН, местоположение которой определено при кадастровых работах (новая характерная точка)